ZMĚNA č.1
ÚP CHOTUSICE

ÚZEMNÍ PLÁN

PŘÍLOHA

GRAFICKÁ ČÁST - M 1 : 5 000

I.B2a - HLAVNÍ VÝKRES

ETAPA

NÁVRH ZMĚNY ÚZEMNÍHO PLÁNU
PRO VEŘEJNÉ PROJEDNÁNÍ

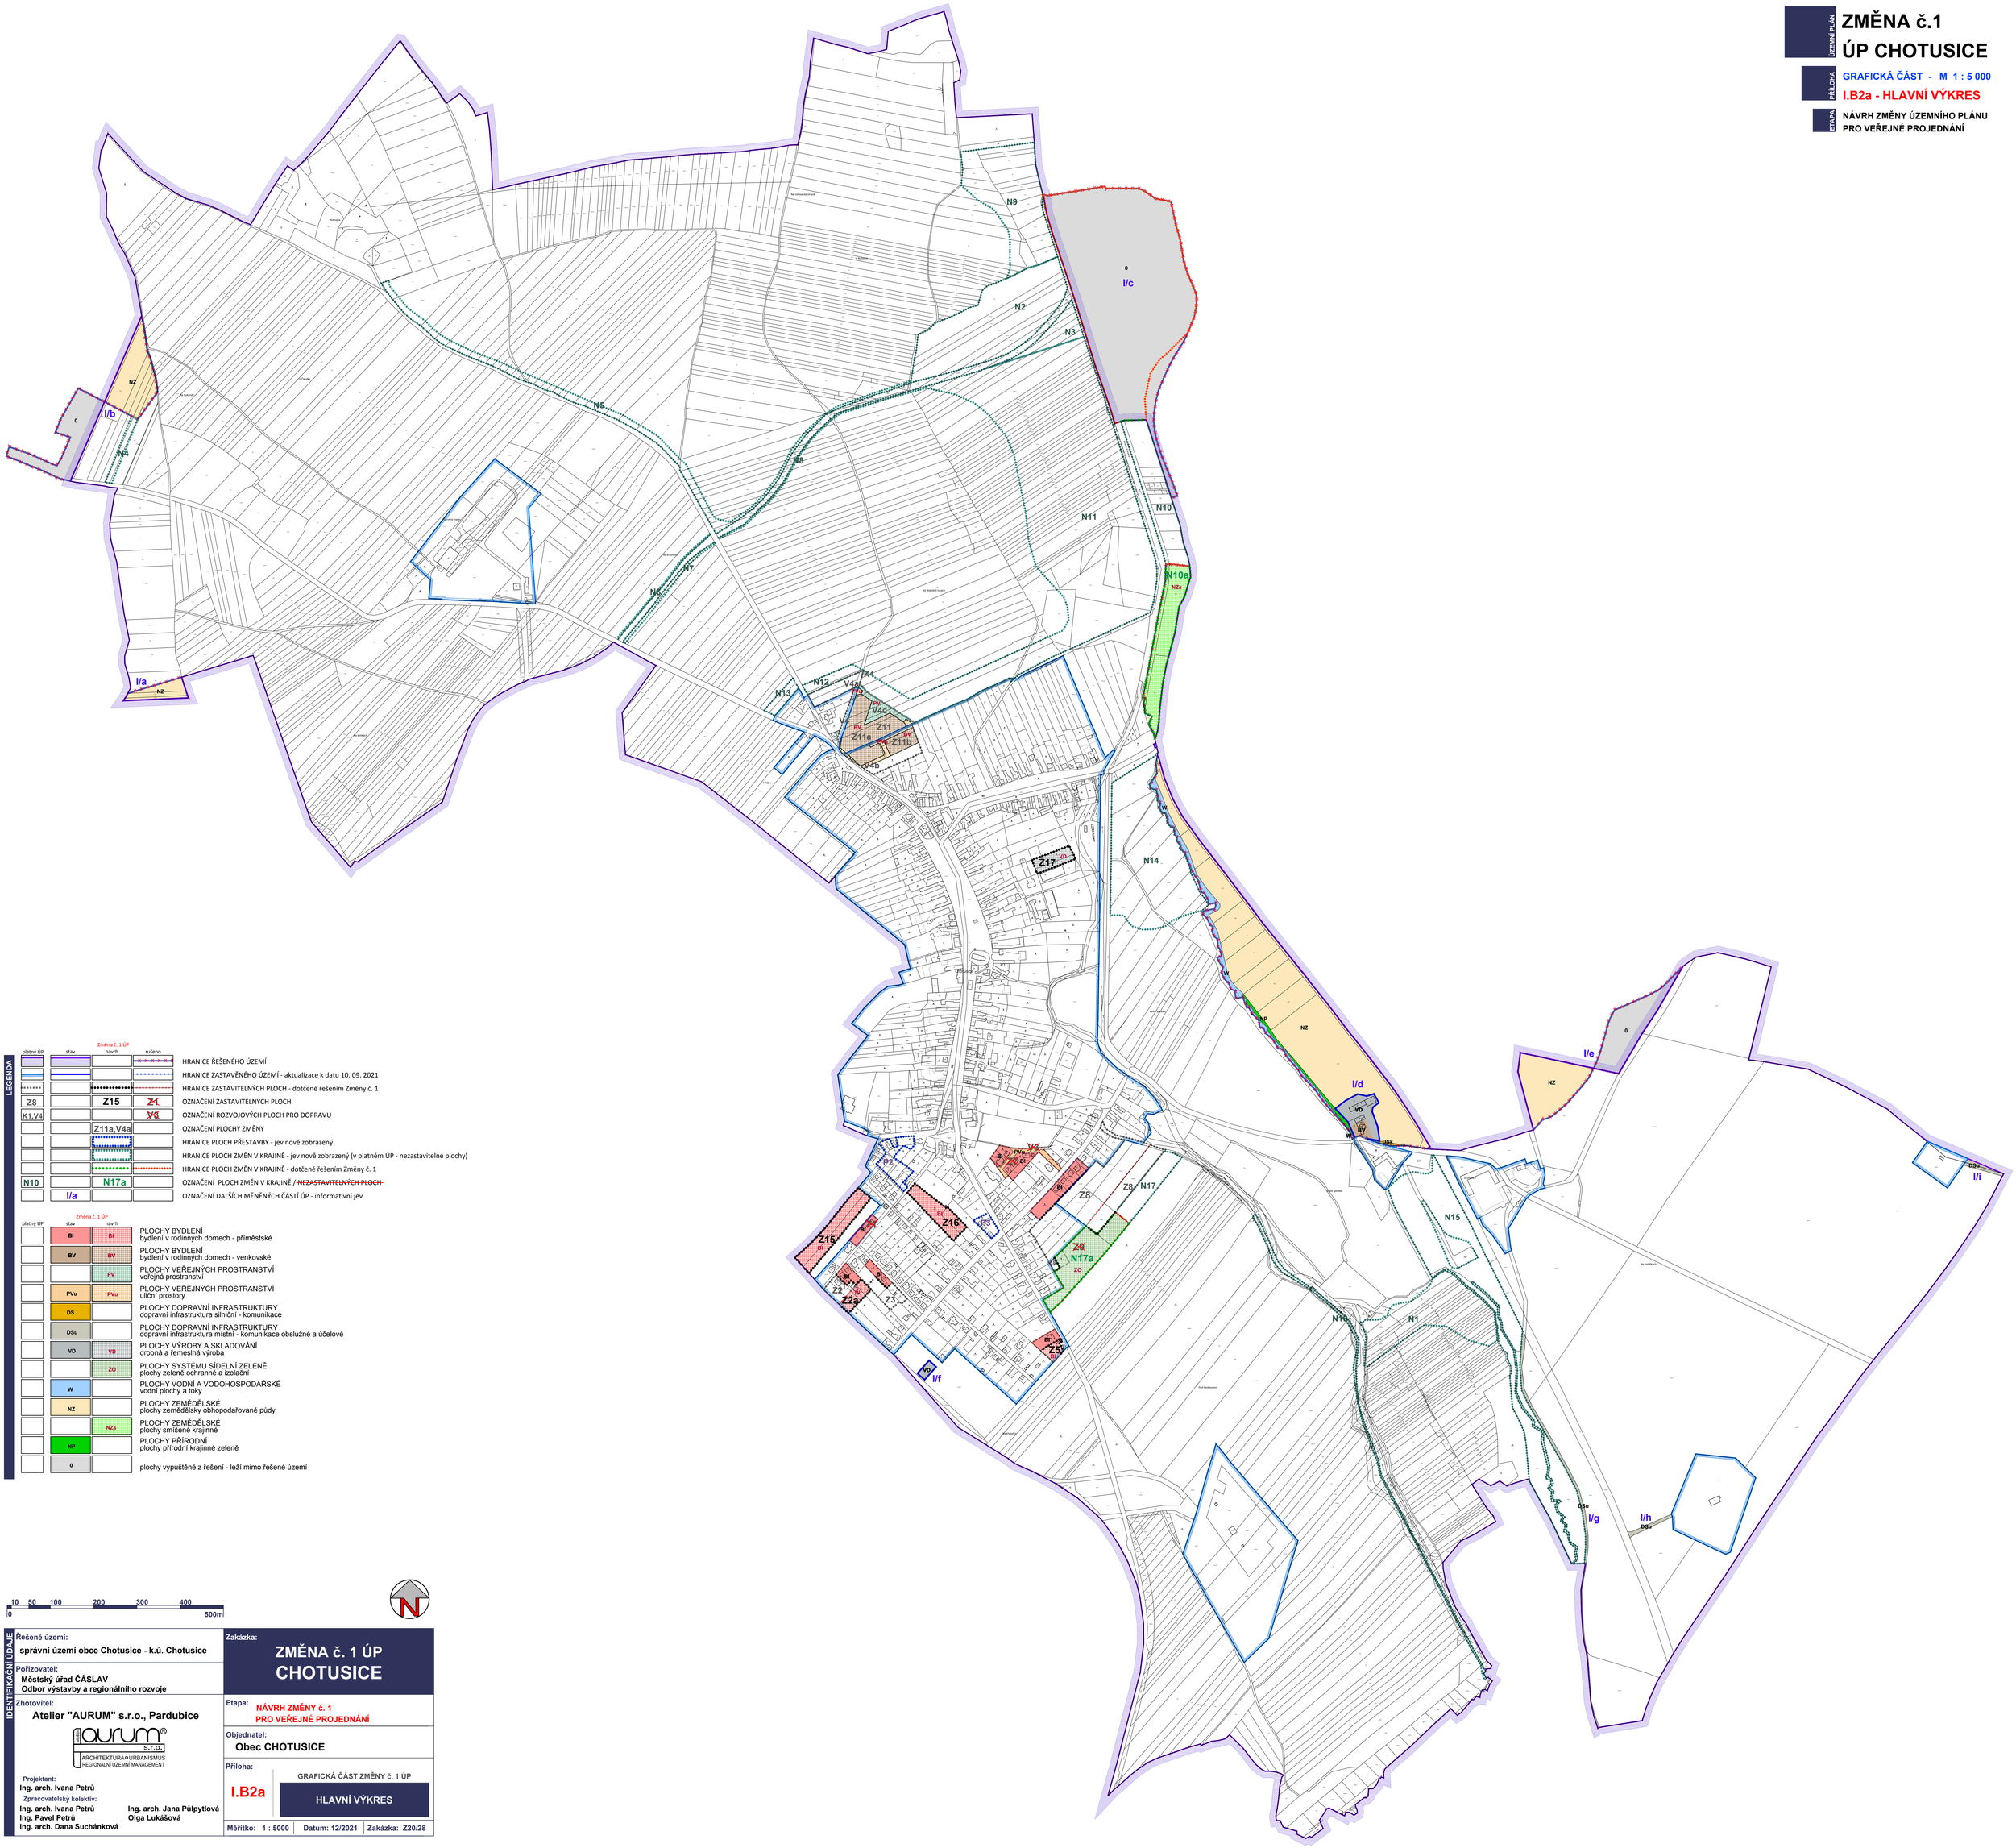

LEGENDA

platný ÚP	stav	Změna č. 1 ÚP návrh	rušeno	
				HRANICE ŘEŠENÉHO ÚZEMÍ
				HRANICE ZASTAVĚNÉHO ÚZEMÍ - aktualizace k datu 10. 09. 2021
				HRANICE ZASTAVITELNÝCH PLOCH - dotčené řešením Změny č. 1
Z8		Z15	~~Z1~~	OZNAČENÍ ZASTAVITELNÝCH PLOCH
K1,V4			~~V3~~	OZNAČENÍ ROZVOJOVÝCH PLOCH PRO DOPRAVU
		Z11a,V4a		OZNAČENÍ PLOCHY ZMĚNY
				HRANICE PLOCH PŘESTAVBY - jev nově zobrazený
				HRANICE PLOCH ZMĚN V KRAJINĚ - jev nově zobrazený (v platném ÚP - nezastavitelné plochy)
				HRANICE PLOCH ZMĚN V KRAJINĚ - dotčené řešením Změny č. 1
N10		N17a		OZNAČENÍ PLOCH ZMĚN V KRAJINĚ / ~~NEZASTAVITELNÝCH PLOCH~~
	I/a			OZNAČENÍ DALŠÍCH MĚNĚNÝCH ČÁSTÍ ÚP - informativní jev

platný ÚP	stav	Změna č. 1 ÚP návrh	
	BI	BI	PLOCHY BYDLENÍ bydlení v rodinných domech - příměstské
	BV	BV	PLOCHY BYDLENÍ bydlení v rodinných domech - venkovské
		PV	PLOCHY VEŘEJNÝCH PROSTRANSTVÍ veřejná prostranství
	PVu	PVu	PLOCHY VEŘEJNÝCH PROSTRANSTVÍ uliční prostory
	DS		PLOCHY DOPRAVNÍ INFRASTRUKTURY dopravní infrastruktura silniční - komunikace
	DSu		PLOCHY DOPRAVNÍ INFRASTRUKTURY dopravní infrastruktura místní - komunikace obslužné a účelové
	VD	VD	PLOCHY VÝROBY A SKLADOVÁNÍ drobná a řemeslná výroba
		ZO	PLOCHY SYSTÉMU SÍDELNÍ ZELENĚ plochy zeleně ochranné a izolační
	W		PLOCHY VODNÍ A VODOHOSPODÁŘSKÉ vodní plochy a toky
	NZ		PLOCHY ZEMĚDĚLSKÉ plochy zemědělsky obhospodařované půdy
		NZs	PLOCHY ZEMĚDĚLSKÉ plochy smíšené krajinné
	NP		PLOCHY PŘÍRODNÍ plochy přírodní krajinné zeleně
	0		plochy vypuštěné z řešení - leží mimo řešené území

0 10 50 100 200 300 400 500m

IDENTIFIKAČNÍ ÚDAJE

Řešené území:
správní území obce Chotusice - k.ú. Chotusice

Pořizovatel:
Městský úřad ČÁSLAV
Odbor výstavby a regionálního rozvoje

Zhotovitel:
Atelier "AURUM" s.r.o., Pardubice

aurum s.r.o. ARCHITEKTURA URBANISMUS REGIONÁLNÍ ÚZEMNÍ MANAGEMENT

Projektant:
Ing. arch. Ivana Petrů

Zpracovatelský kolektiv:
Ing. arch. Ivana Petrů
Ing. Pavel Petrů
Ing. arch. Dana Suchánková
Ing. arch. Jana Půlpytlová
Olga Lukášová

Zakázka:
ZMĚNA č. 1 ÚP CHOTUSICE

Etapa:
NÁVRH ZMĚNY č. 1 PRO VEŘEJNÉ PROJEDNÁNÍ

Objednatel:
Obec CHOTUSICE

Příloha:
I.B2a
GRAFICKÁ ČÁST ZMĚNY č. 1 ÚP
HLAVNÍ VÝKRES

Měřítko: 1 : 5000 | Datum: 12/2021 | Zakázka: Z20/28